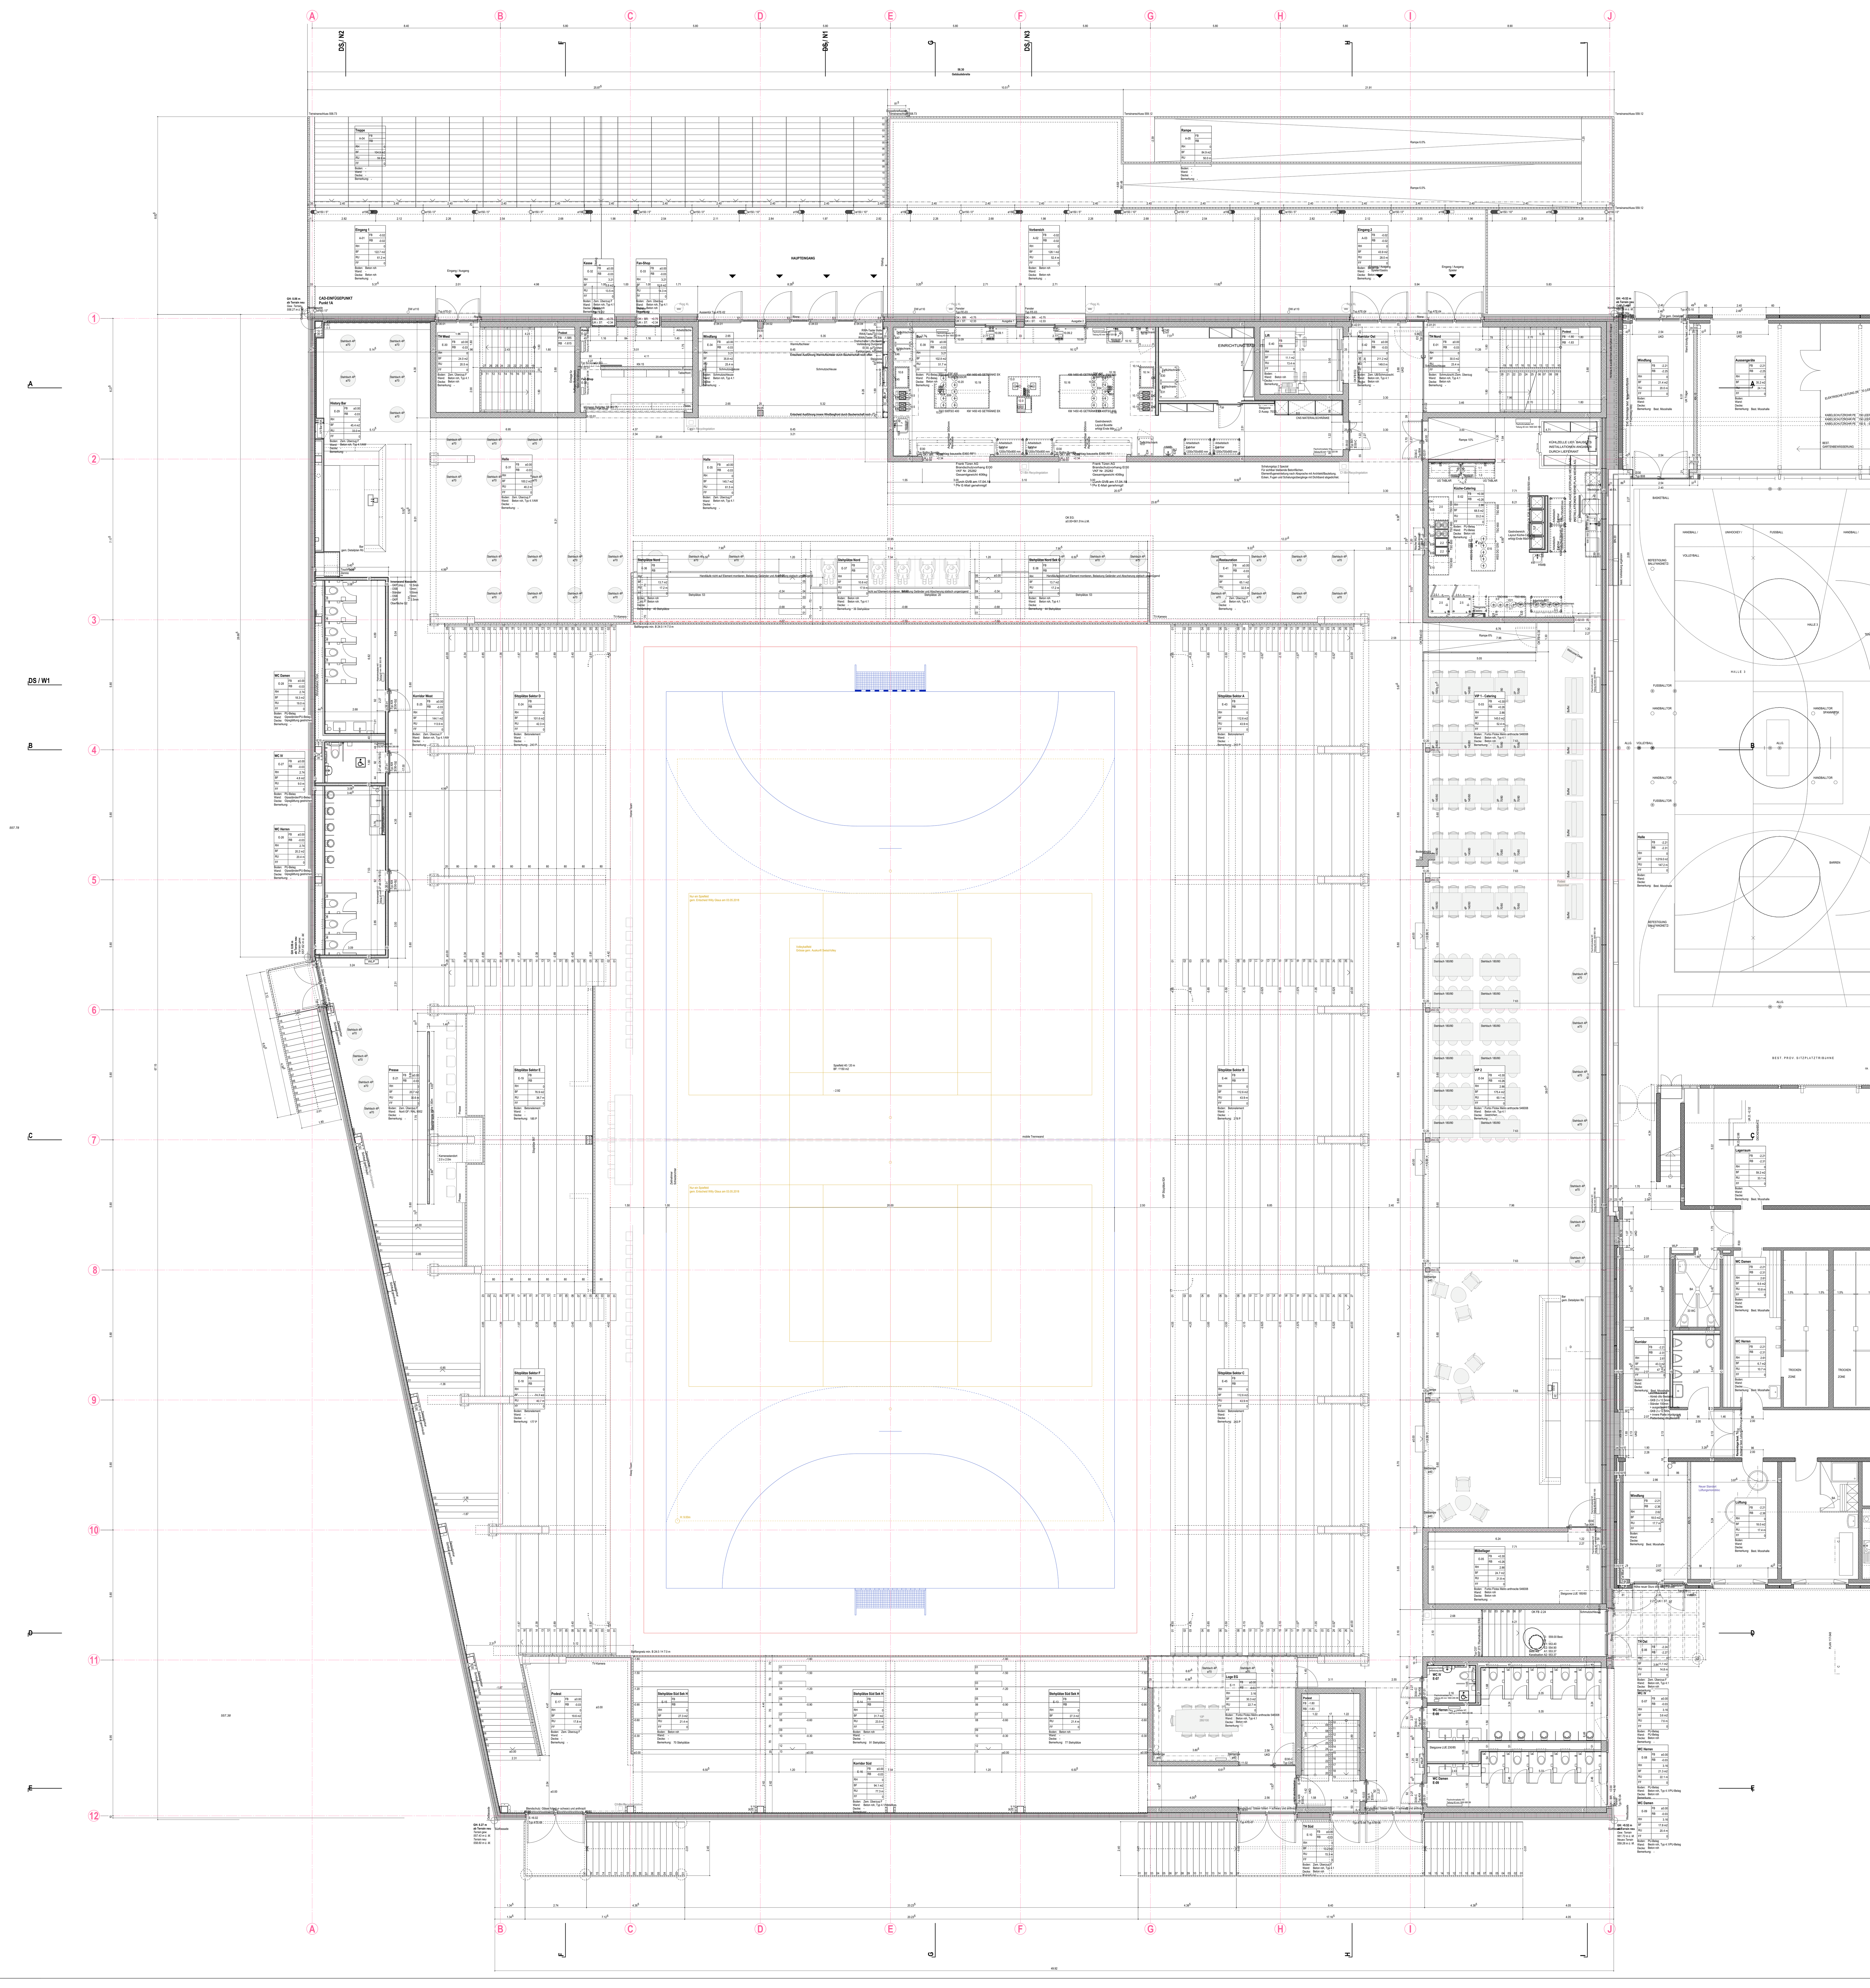

Plangenehmigung vor Bauausführung: Datum:

Bauherrschaft Architekt

Materialien

- Beton
- Betonelement
- Backstein Tragend
- Backstein nicht tragend
- Calmostein tragend
- Kalksandstein tragend
- Kalksandstein nicht tragend
- Zementstein tragend
- Zementstein nicht tragend
- Naturstein
- Dämmung
- Perimeter- / Trittschalldämmung
- Leichtbauwand
- Unterlagsboden
- Holz
- Holzwerkstoff
- Wassersperre
- Dampfbremse
- Abbruch
- Neu
- ...
- ...
- ...

Legende

A	Auftritt	NA	Notausstieg
		NOT	Notüberlauf
BA	Bodenablauf	OK BR. R	Ok Brüstung Roh
BE	Bodeneinlauf	OK BR. F	Ok Brüstung Fertig
BEST.	Bestehend	OK SW. F	Ok Schwelle Fertig
BF	Bodenfläche		
BH	Bodenheizung	PD	Panzerdeckel
BRR	Brüstung Roh	PT	Panzertüre
BRF	Brüstung Fertig	PV	Plattenverschraubt
BSW	Betonschwelle		
BST	Betonsturz	RAF	Rafflamellen
DA	Dampfabzug	RAD	Radiator
DK	Drehkippflügel	RBSW	Riffelblechschwelle
DW	Dachwasser	RH	Raumhöhe
DWS	Dachwasserschacht	STR	Sturz Roh
ES	Einlaufschacht	STF	Sturz Fertig
FF	Fensterfläche	SWR	Schwelle Roh
FR	Fluchtröhre	SWF	Schwelle Fertig
FLP	Feuerlöschposten	ST	Steigung
		STST	Stahltonsturz
GEF	Gefälle	SMA	Senkrechtmarkise
GKP	Gipskartonplatte	TC	Trocken-WC
GS	Geschirrspüler	TS	Türschliesser
		TU	Tumbler
HT	Holztüre	UEV	Überdruckventil
HF	Holzfenster	UK ST. R	Uk Sturz Roh
HMT	Holzmetalltüre	UK ST. F	Uk Sturz Fertig
HMF	Holzmetallfenster	UK D	Uk Decke
K	Kurbel	VA	Vent.-Aggregat
KS	Kühlschrank	VS	Vertikalstore
KS	Kontrollschacht	VST	Verdunkelungsstoren
KF	Kunststofffenster		
KT	Kunststofftüre	WM	Waschmaschine
LS	Lichtschacht	ZFB	Zementfensterbank
MT	Metalltüre	ZSW	Zementschwelle
MF	Metallfenster		
MFB	Metallfensterbank		
MZ	Metallzarge		

Raumstempel

Wohnen

Raumnummer	02 | 01	FB / RB	Kote OK fertig Boden / Kote OK roh Boden
Raumhöhe	RH	0.00m	
Bodenfläche	BF	0.00m2	
Raumumfang	RU	0.00m	
Fensterfläche	FF	0.00m2	

Boden: Bodenbelag
Wand: Wandbelag
Decke: Deckenbekleidung
Bem.: Bemerkungen

Raumnummer
02 | 01
Geschoss
Raum Nr.

Detailbezeichnung

B — Detailbezeichnung
B A.000 — Detailbezeichnung und Plannummer

Schnittbezeichnung

A — Schnittbezeichnung

Kotenbemassung

+3.00 Kote fertige Höhe
+3.00 Kote rohe Höhe

Fachplaner

Bauingenieur	ingenta ag	Laubeggstrasse 70, 3000 Bern 31	Tel 031 340 30 40	Fax 031 340 30 44
Elektroingenieur	Bering AG	Talackerstrasse 41, 3604 Thun	Tel 033 334 00 30	Fax 033 334 00 31
HLKS Ingenieur	Grünig&Partner AG	Kirchstrasse 24, 3097 Liebefeld-Bern	Tel 031 978 48 48	Fax 031 978 48 44
Bauleitung	Bruno Jordi AG	Klaraweg 1, 3006 Bern	Tel 031 352 36 00	Fax 031 352 21 54

CAD-Einfügepunkt: A1

-2.21 = 559.30 m ü.M. (EG best. Mooshalle)

OK FB OG	= + 3.49	= 565.00 m ü.M.
OK FB EG	= ± 0.00	= 561.51 m ü.M.
OK FB UG	= - 3.42	= 558.09 m ü.M.
OK FB Spielfeld	= - 4.75	= 556.76 m ü.M.

Index	Datum	Änderungen	
A	05.09.18	Aktuelle Gastropläne importiert	dk
B	07.09.18	Versand Fachplaner	dk
C	12.09.18	Import Schreinerpläne	dk
D	14.09.18	Revisionspläne für Gemeinde	dk

Masse

Alle Masse sind Rohmasse und vom Unternehmer am Bau zu kontrollieren. Allfällige Unstimmigkeiten sind zu melden und mit der Bauleitung zu bereinigen.
Bei Versäumnis trägt der Unternehmer nachteilige Folgen selbst.
Raumhöhen sind ab fertig Boden bis UK rohe Decke gemessen.
Fensterhöhen gelten ab OK fertig Bank bis UK rohem Sturz. Brüstungshöhen gelten ab OK fertig Boden bis OK fertig Fensterbank.
Türhöhen gelten ab fertig höher gelegenem Boden, respektiv OK fertig Schwelle bis UK rohem Sturz.

Massstab

0 1 2 5 m

Revisionsplan

Erdgeschoss

Mst: 1:100
Gr: 1.05/0.891
Date: 03.09.2018 dk

Ballsporthalle im Moos

Rohrmattstrasse 8
3073 Gümligen

Stiftung Jugendförderung
Berner Handball
c/o Prof. Dr. Daniel Buser
Aebnitstrasse 49
3073 Gümligen

sven stucki | architekten sia ag
morillonstrasse 11 | CH - 3007 bern
t +41 31 710 00 70 | f +41 31 710 00 71
info@stucki.net | www.stucki.net

Projekt N°: 12.023

Phase.Plan N°: R.002